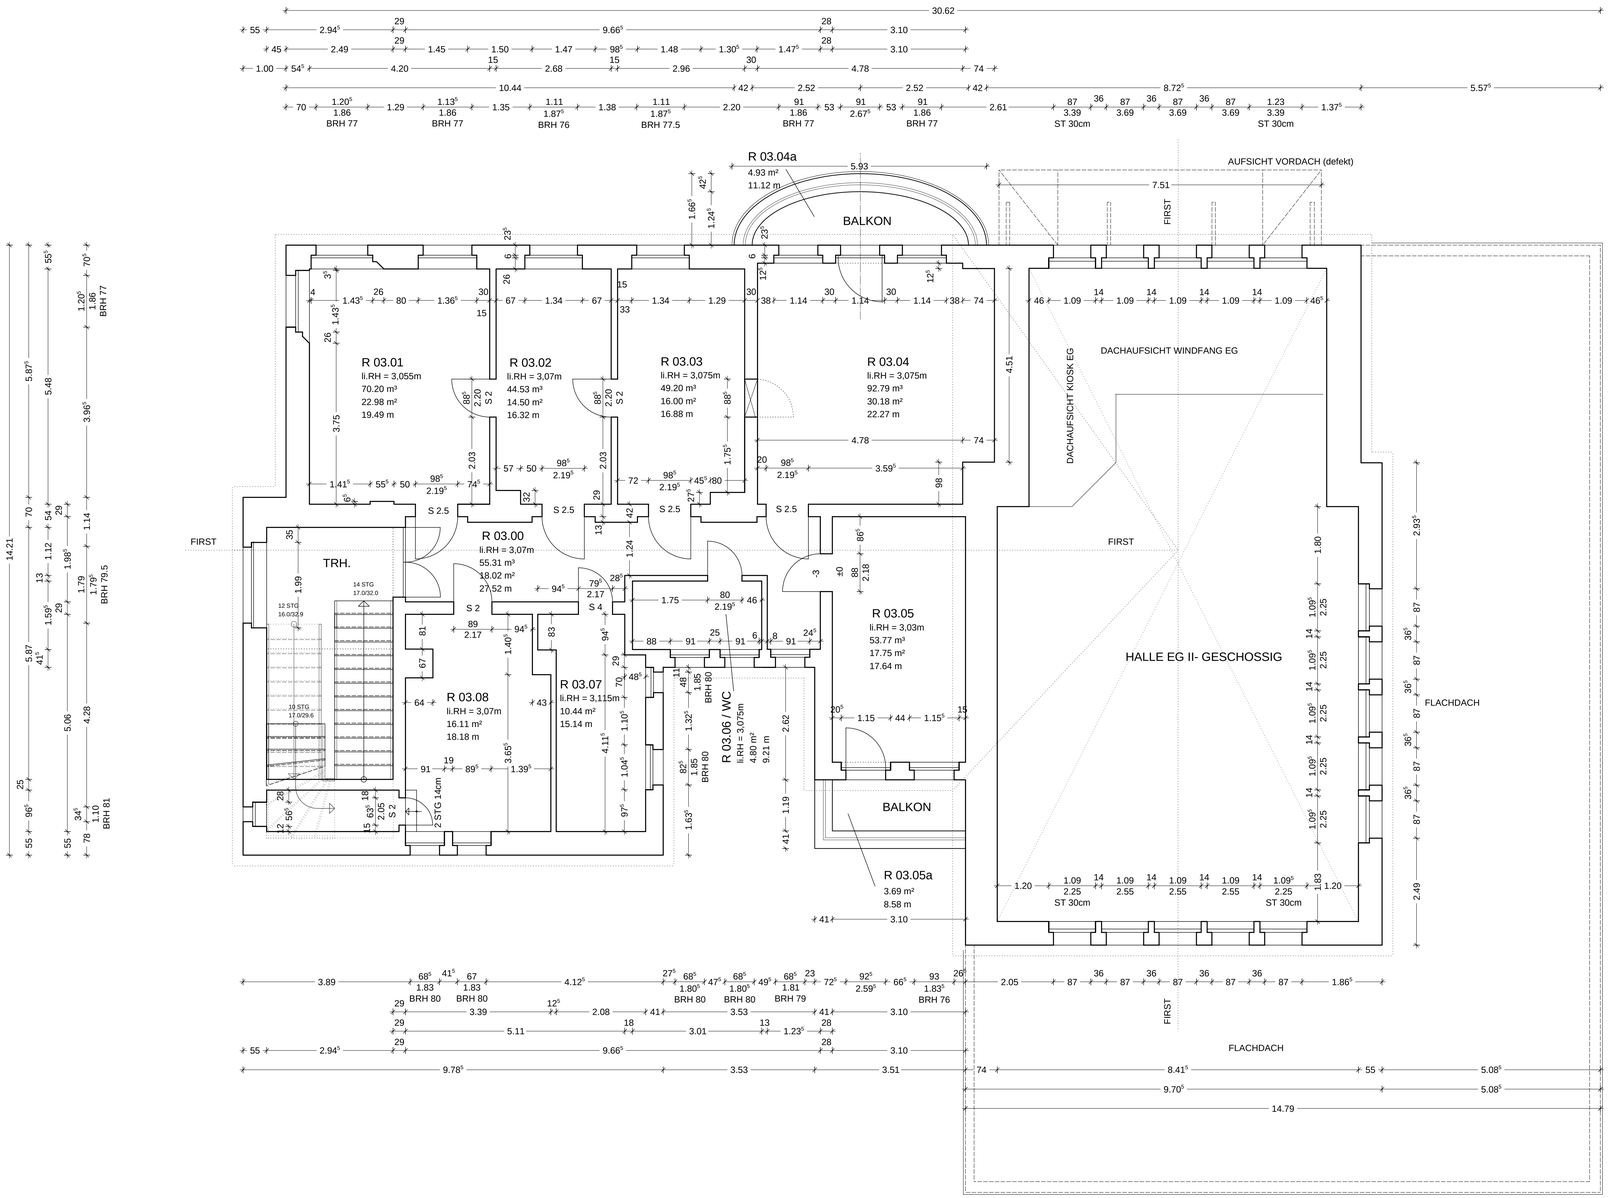
R 03.04a
4.93 m²
11.12 m
BALKON
AUFSICHT VORDACH (defekt)
FIRST
R 03.01
li.RH = 3,055m
70.20 m³
22.98 m²
19.49 m
R 03.02
li.RH = 3,07m
44.53 m³
14.50 m²
16.32 m
R 03.03
li.RH = 3,075m
49.20 m³
16.00 m²
16.88 m
R 03.04
li.RH = 3,075m
92.79 m³
30.18 m²
22.27 m
DACHAUFSICHT WINDFANG EG
DACHAUFSICHT KIOSK EG
R 03.00
li.RH = 3,07m
55.31 m³
18.02 m²
27.52 m
TRH.
R 03.05
li.RH = 3,03m
53.77 m³
17.75 m²
17.64 m
HALLE EG II- GESCHOSSIG
R 03.08
li.RH = 3,07m
16.11 m²
18.18 m
R 03.07
li.RH = 3,115m
10.44 m²
15.14 m
R 03.06 / WC
li.RH = 3,075m
4.80 m²
9.21 m
BALKON
R 03.05a
3.69 m²
8.58 m
FLACHDACH
Bestandsplanung Grundriss
OBERGESCHOSS 1 : 50
SVB Remiger, Braugartenweg 4, 04600 Altenburg
Stand August 2008